




FM-401 x B
廊上印刷 FM-161X17 x 4																

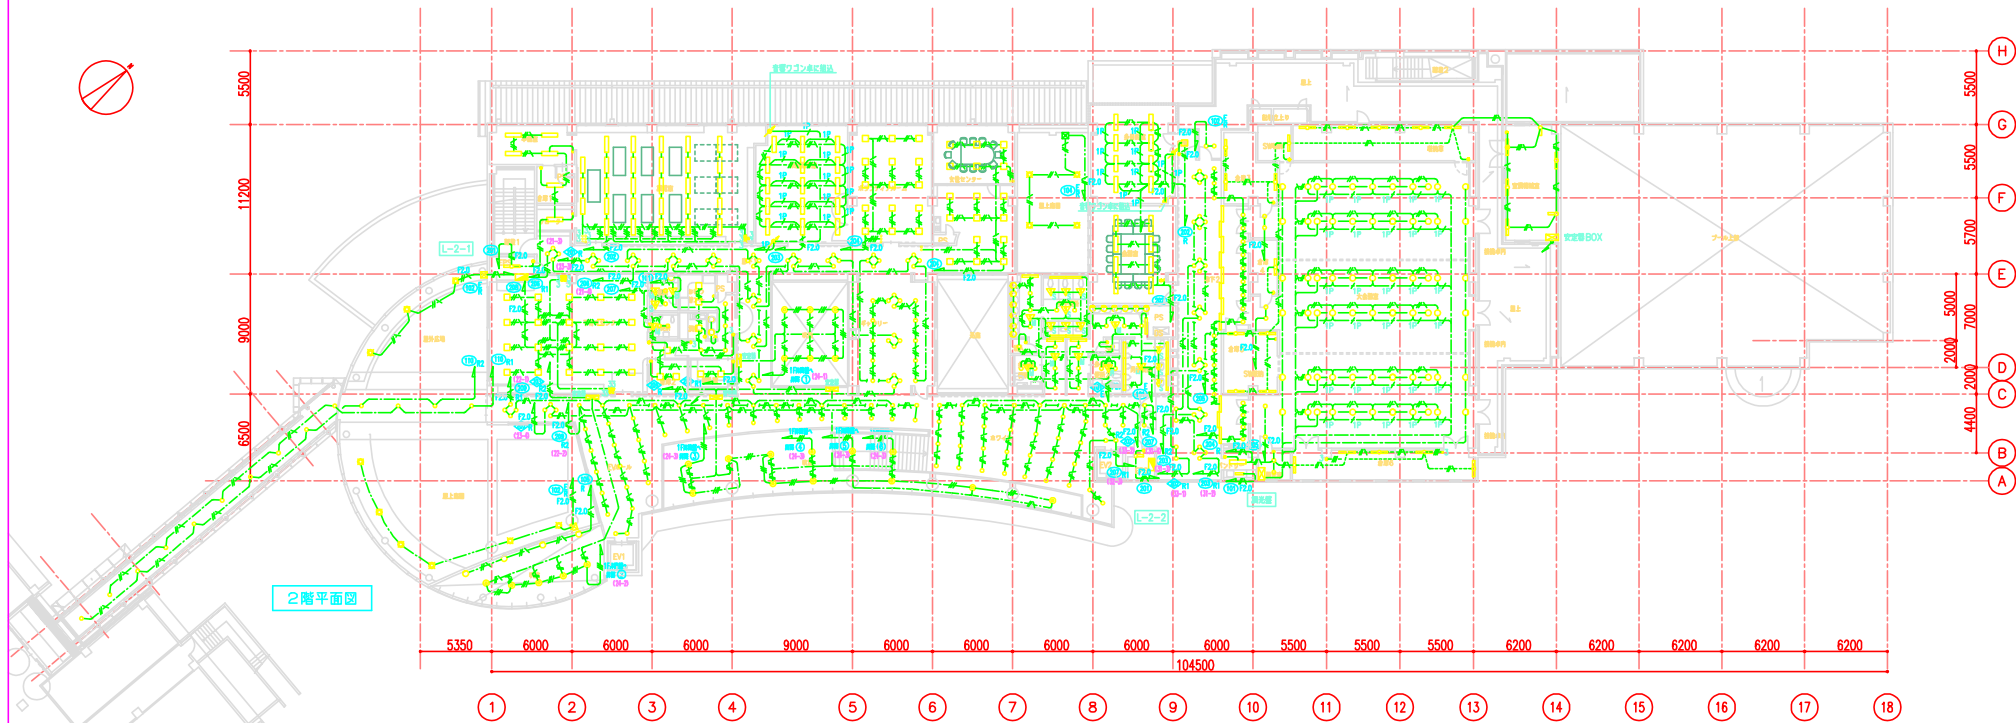

2階平面図


竣工図

